



RUÐBODA SKOLA **SKOLHUSGRUPPEN**



2015-04-14
 AIX ARKITEKTER



70 TALS SKOLAN I MARS 2012






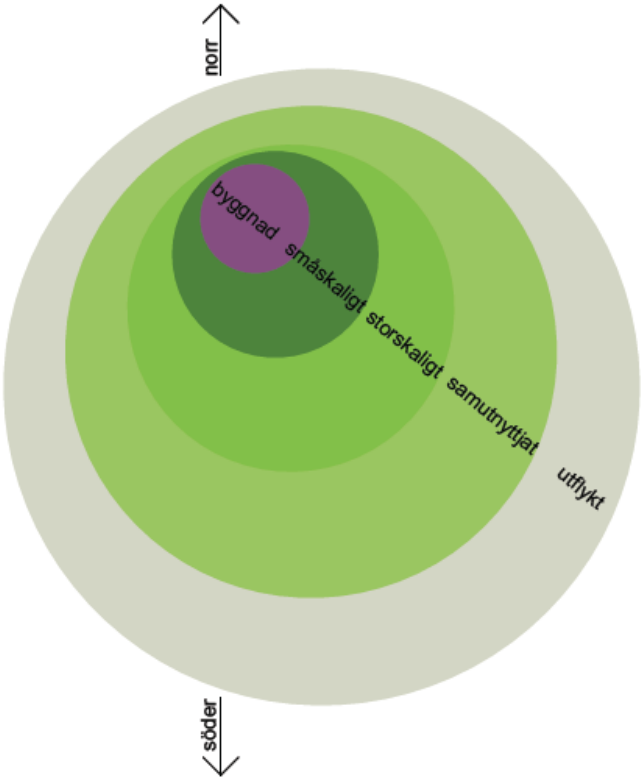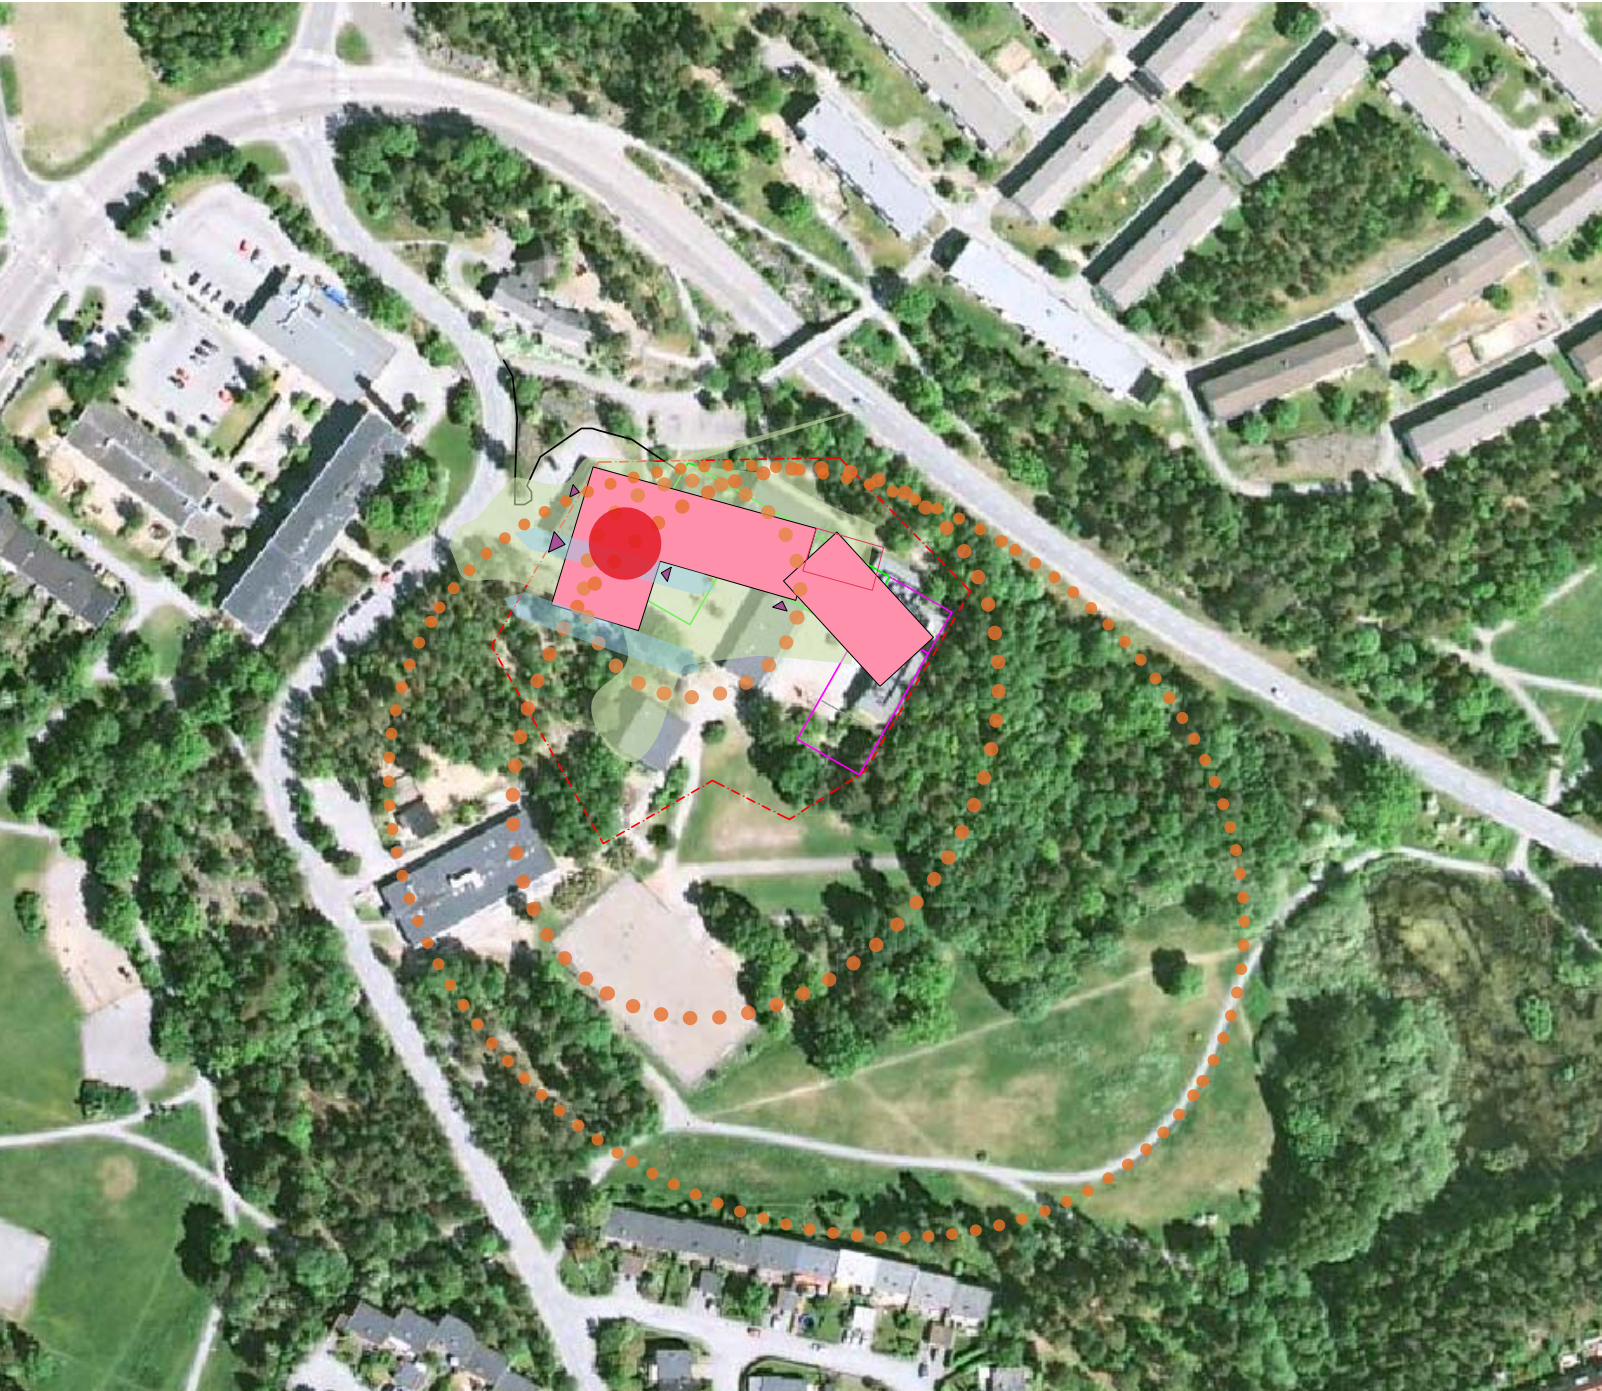







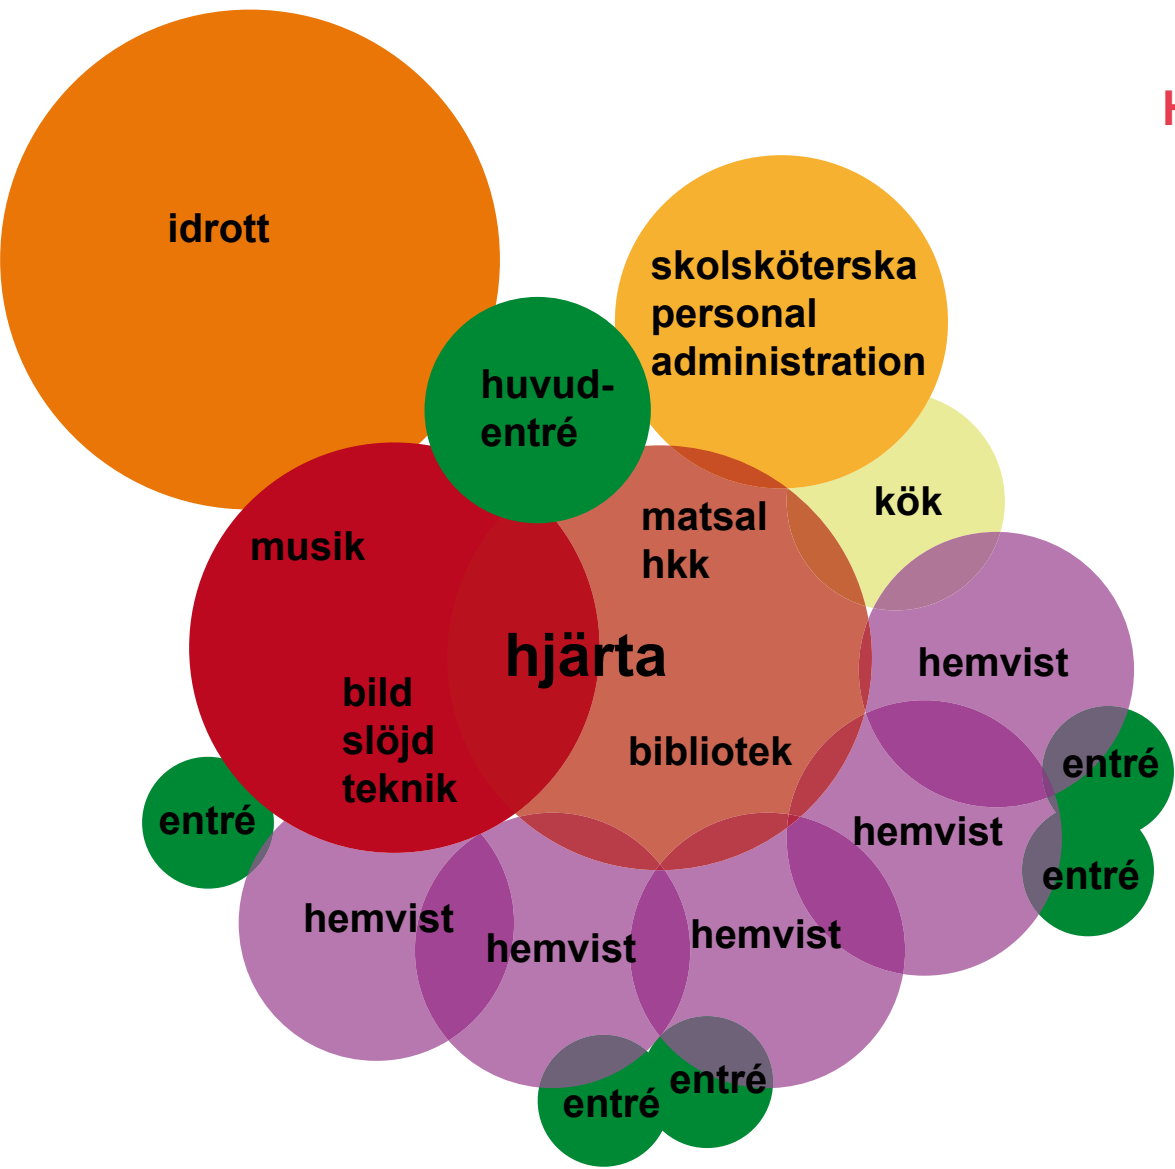

HJÄRTA

Ur Lidinaö stads funktionsprogram

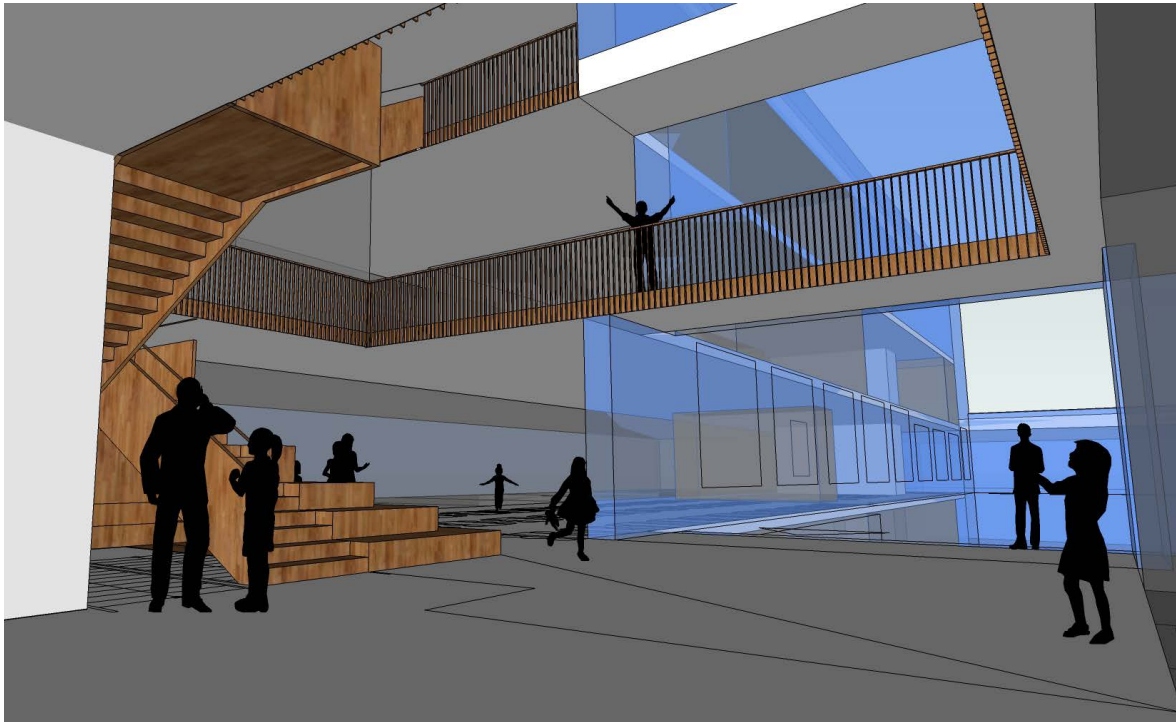

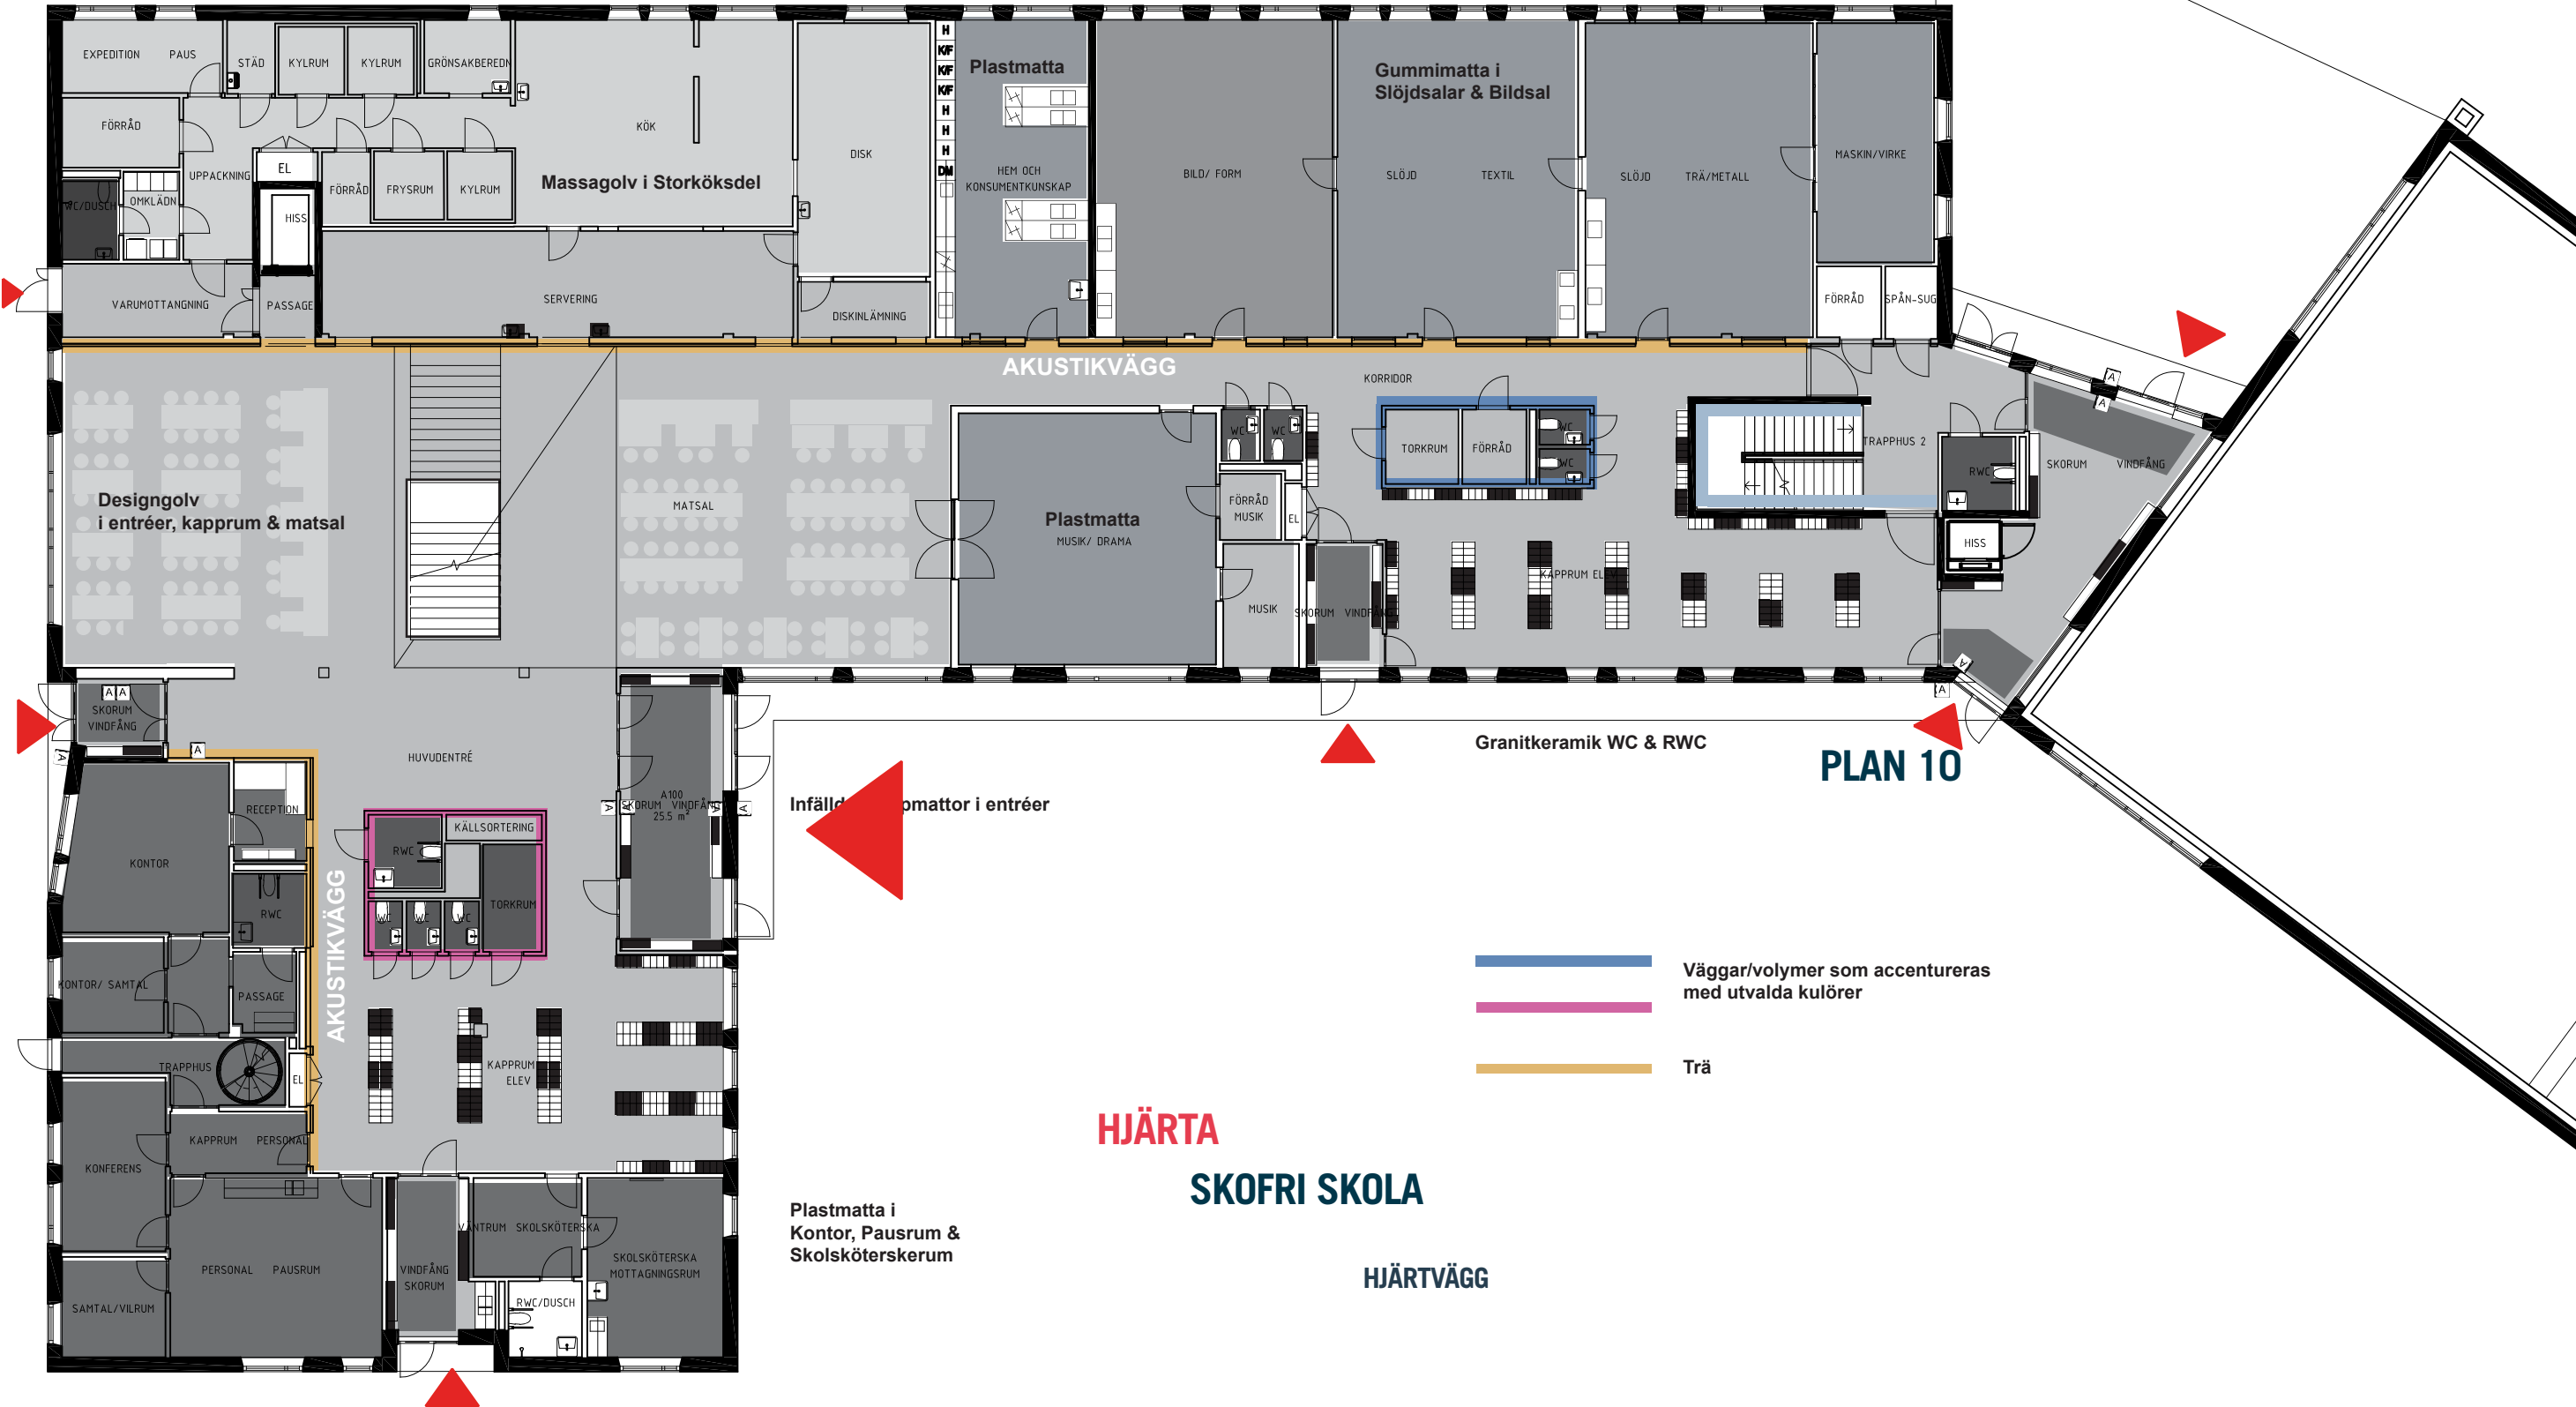










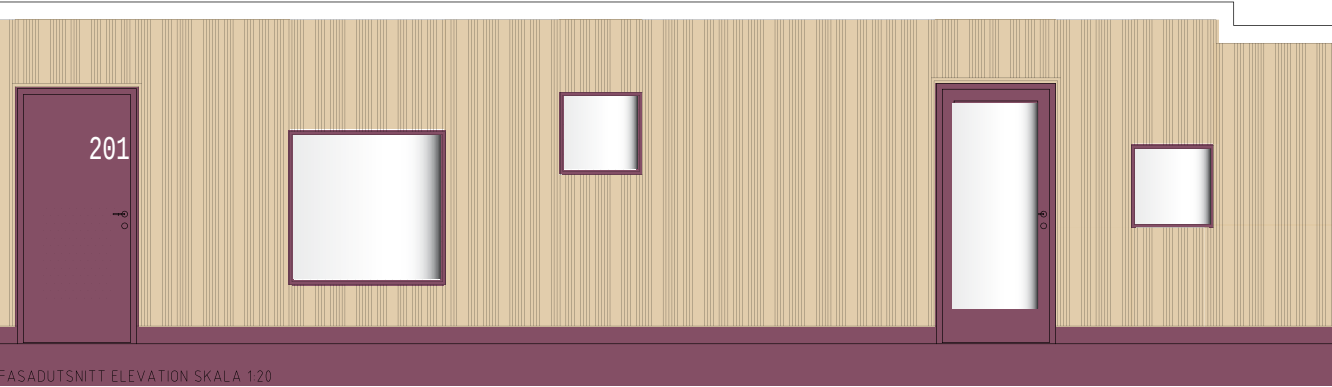

PLAN 20



HALLON



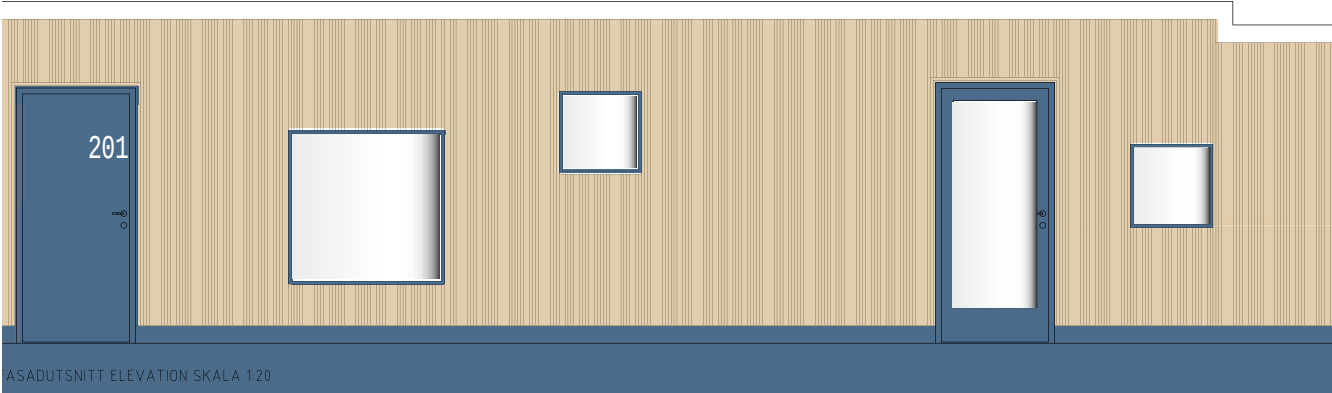



PLAN 30

BLÅBÄR

BJÖRK

BJÖRK

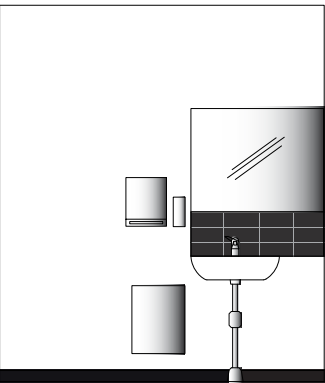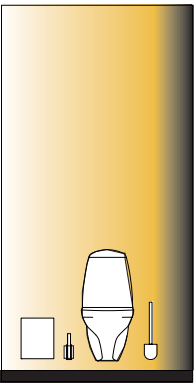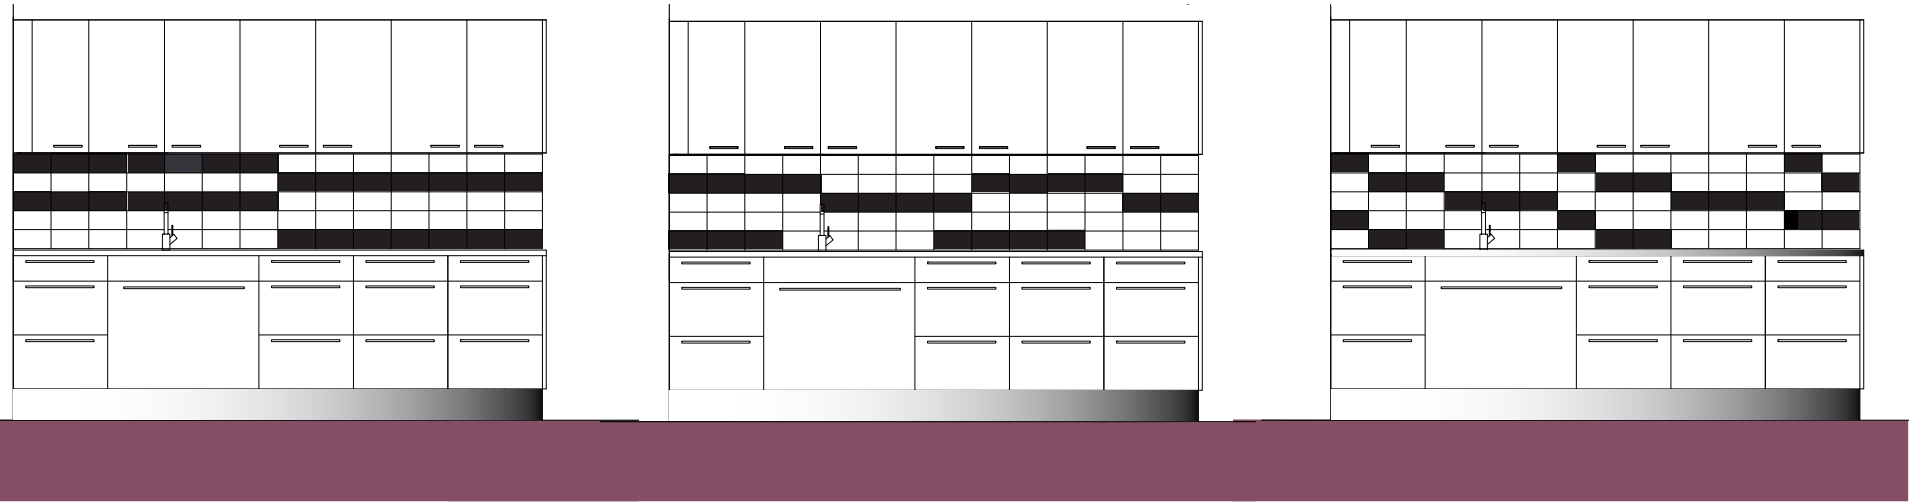

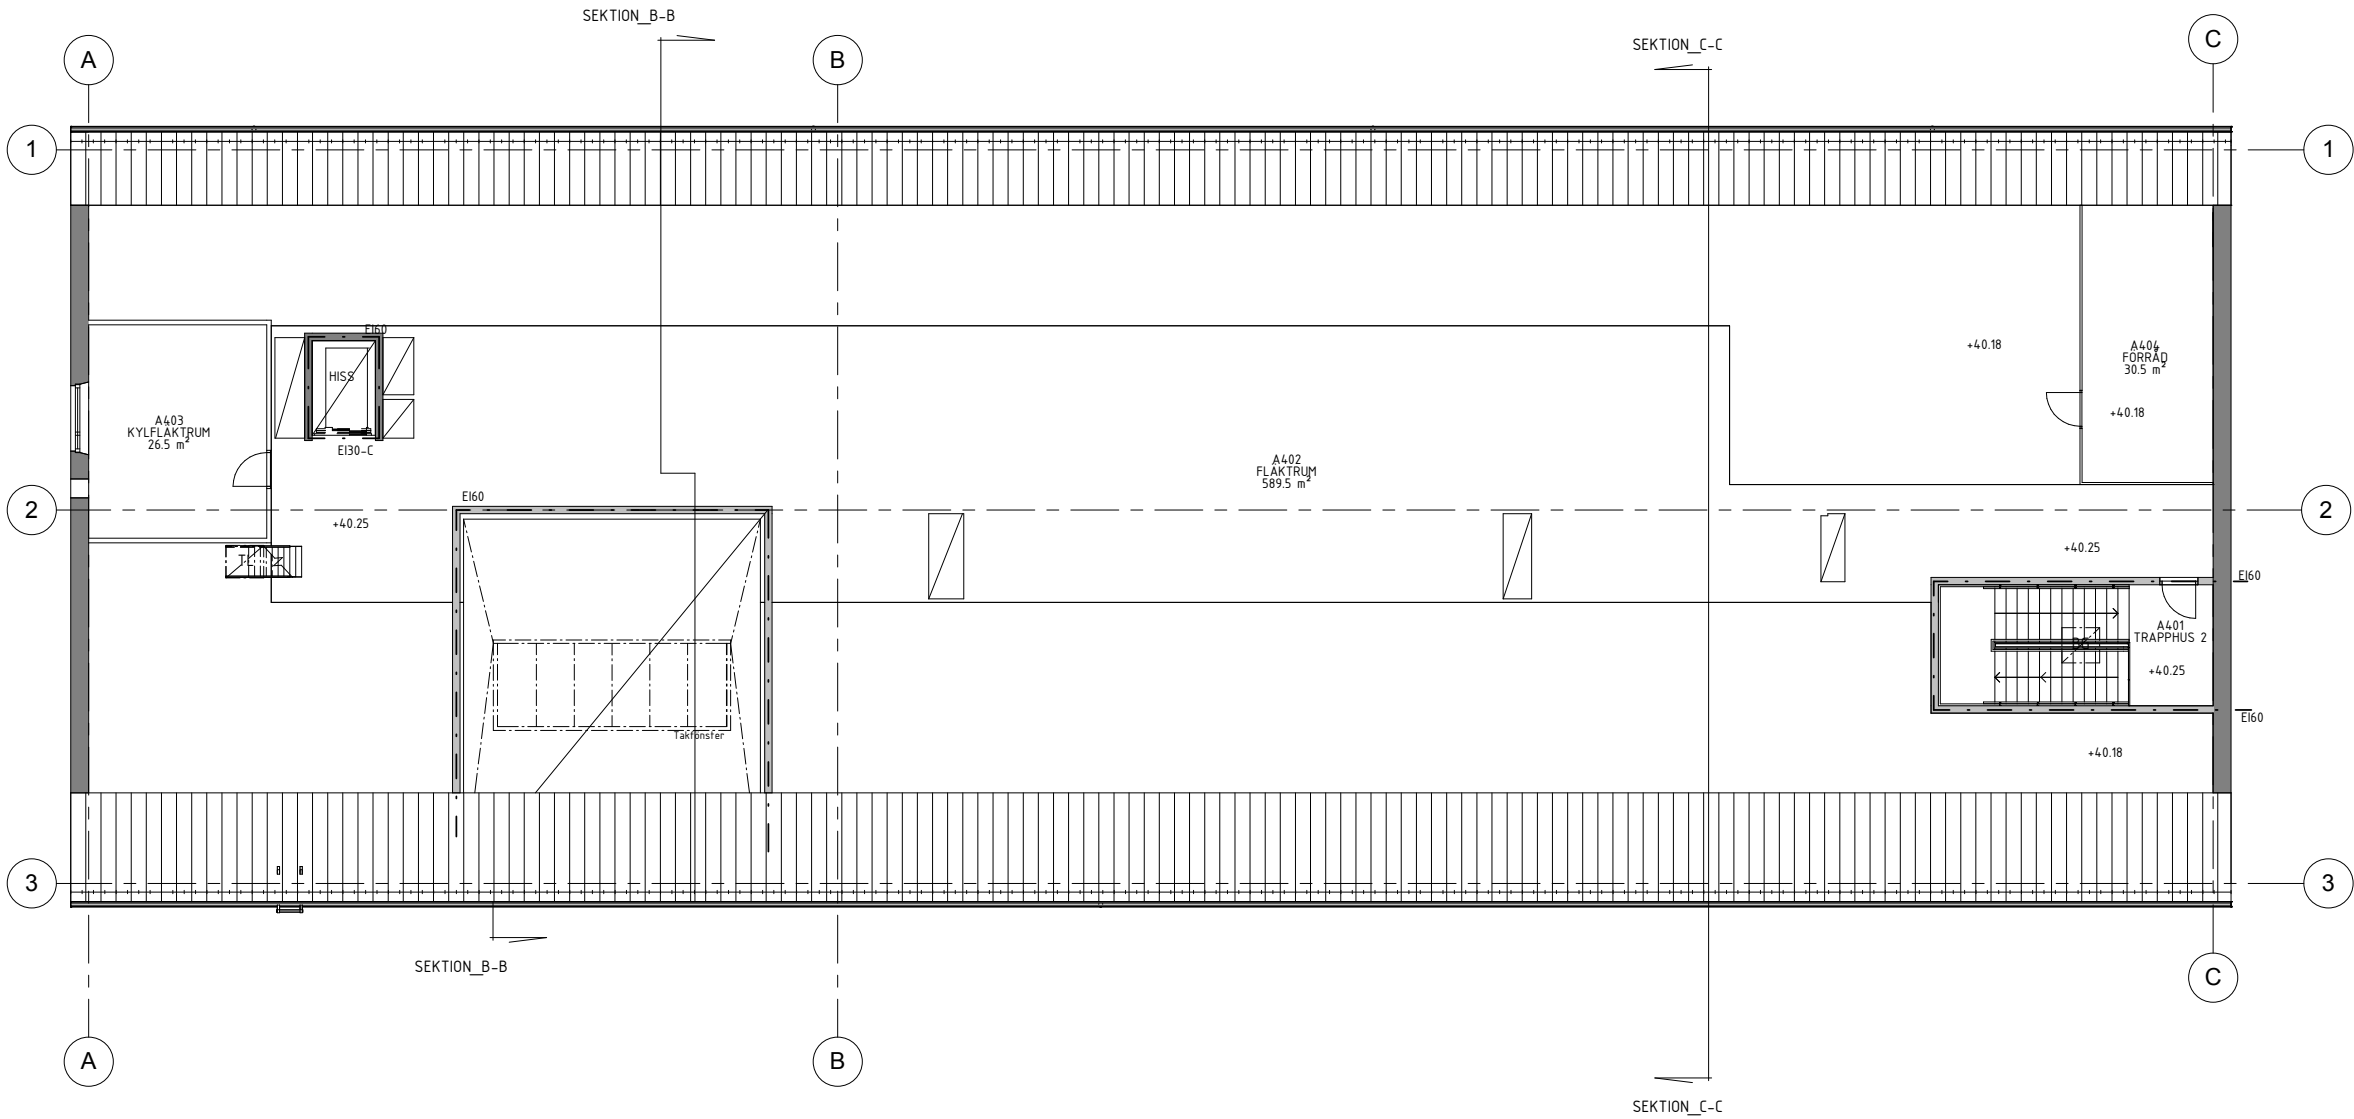

FÖRKLARINGAR


Alla plushöjder i meter

FÖRESKRIFTER

HÄNVISNINGAR

Sektioner se A402-1001, A402-1002 samt A402-2001
Fasader se A403-1001 till A403-1005
samt A403-2001 till A403-2002

FLÄKTRUM


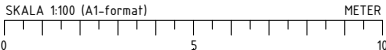



Bet	ANT	ÄNDRINGEN AVSER	DATUM	SIGN
HANDLING		RELATIONSHANDLING		
<				

Alla plushöjder i meter

HÄNVISNINGAR

Sektioner se A402-1001, A402-1002 samt A402-2001
Fasader se A403-1001 till A403-1005
samt A403-2001 till A403-2002

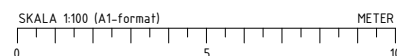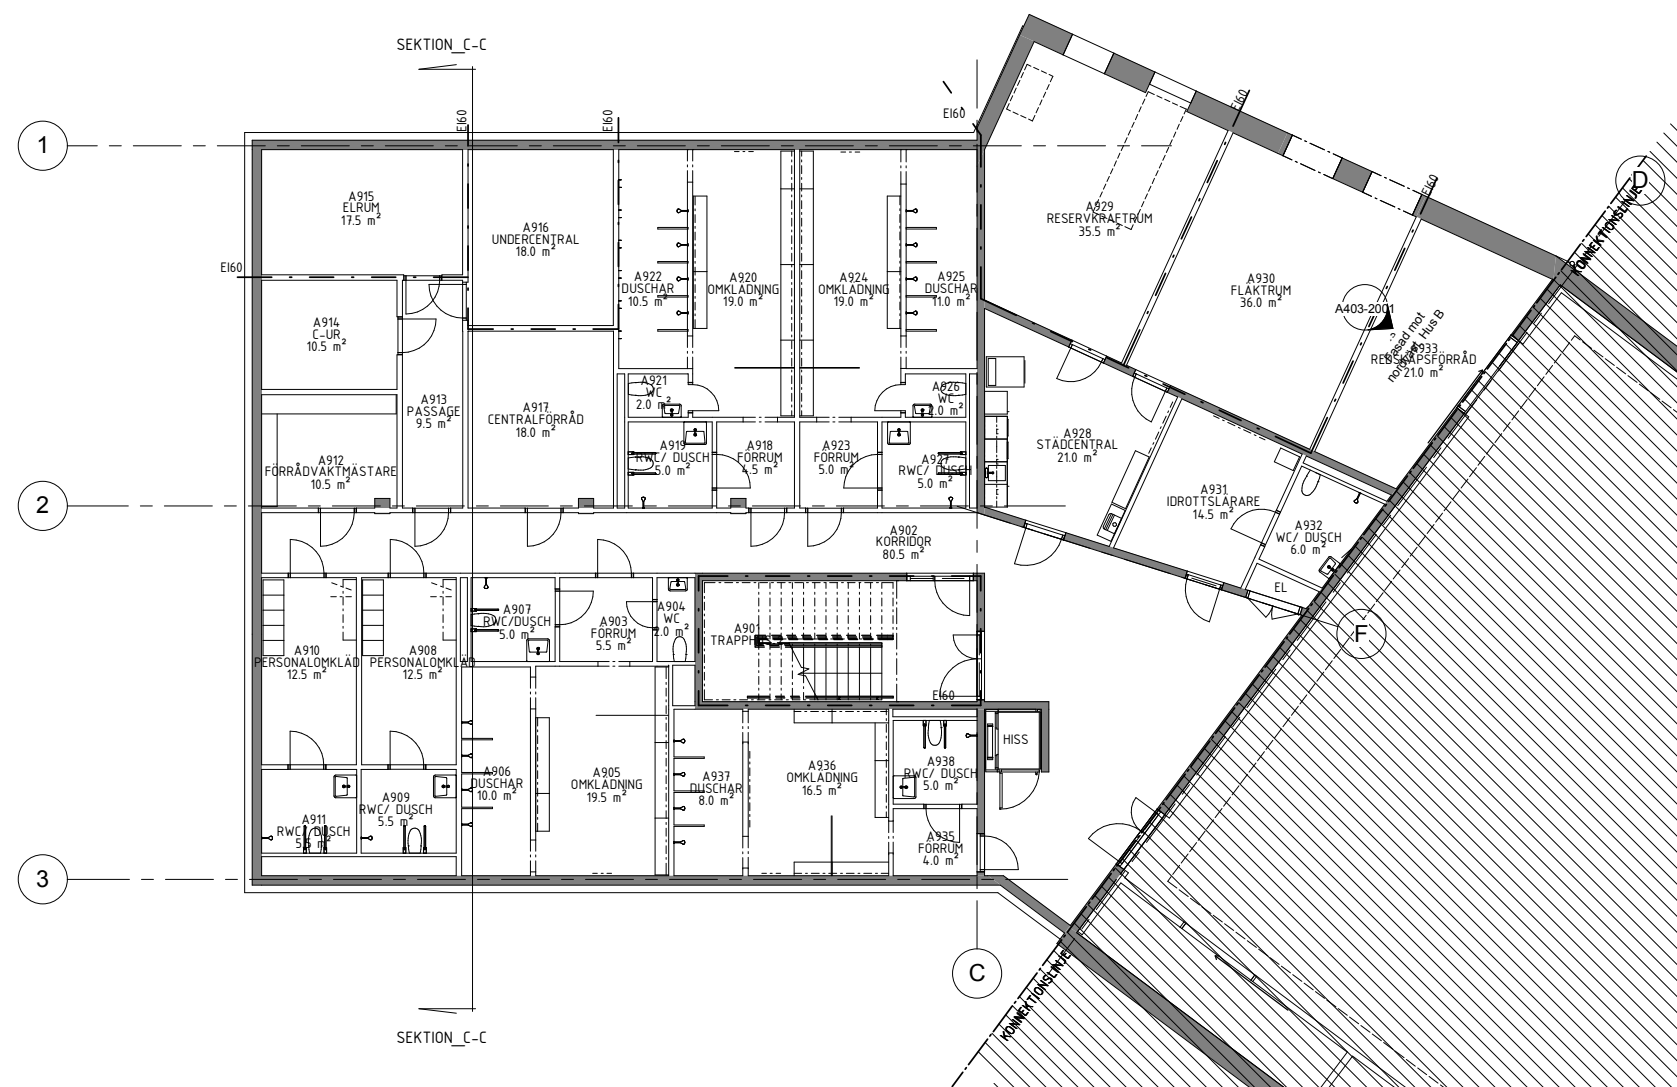

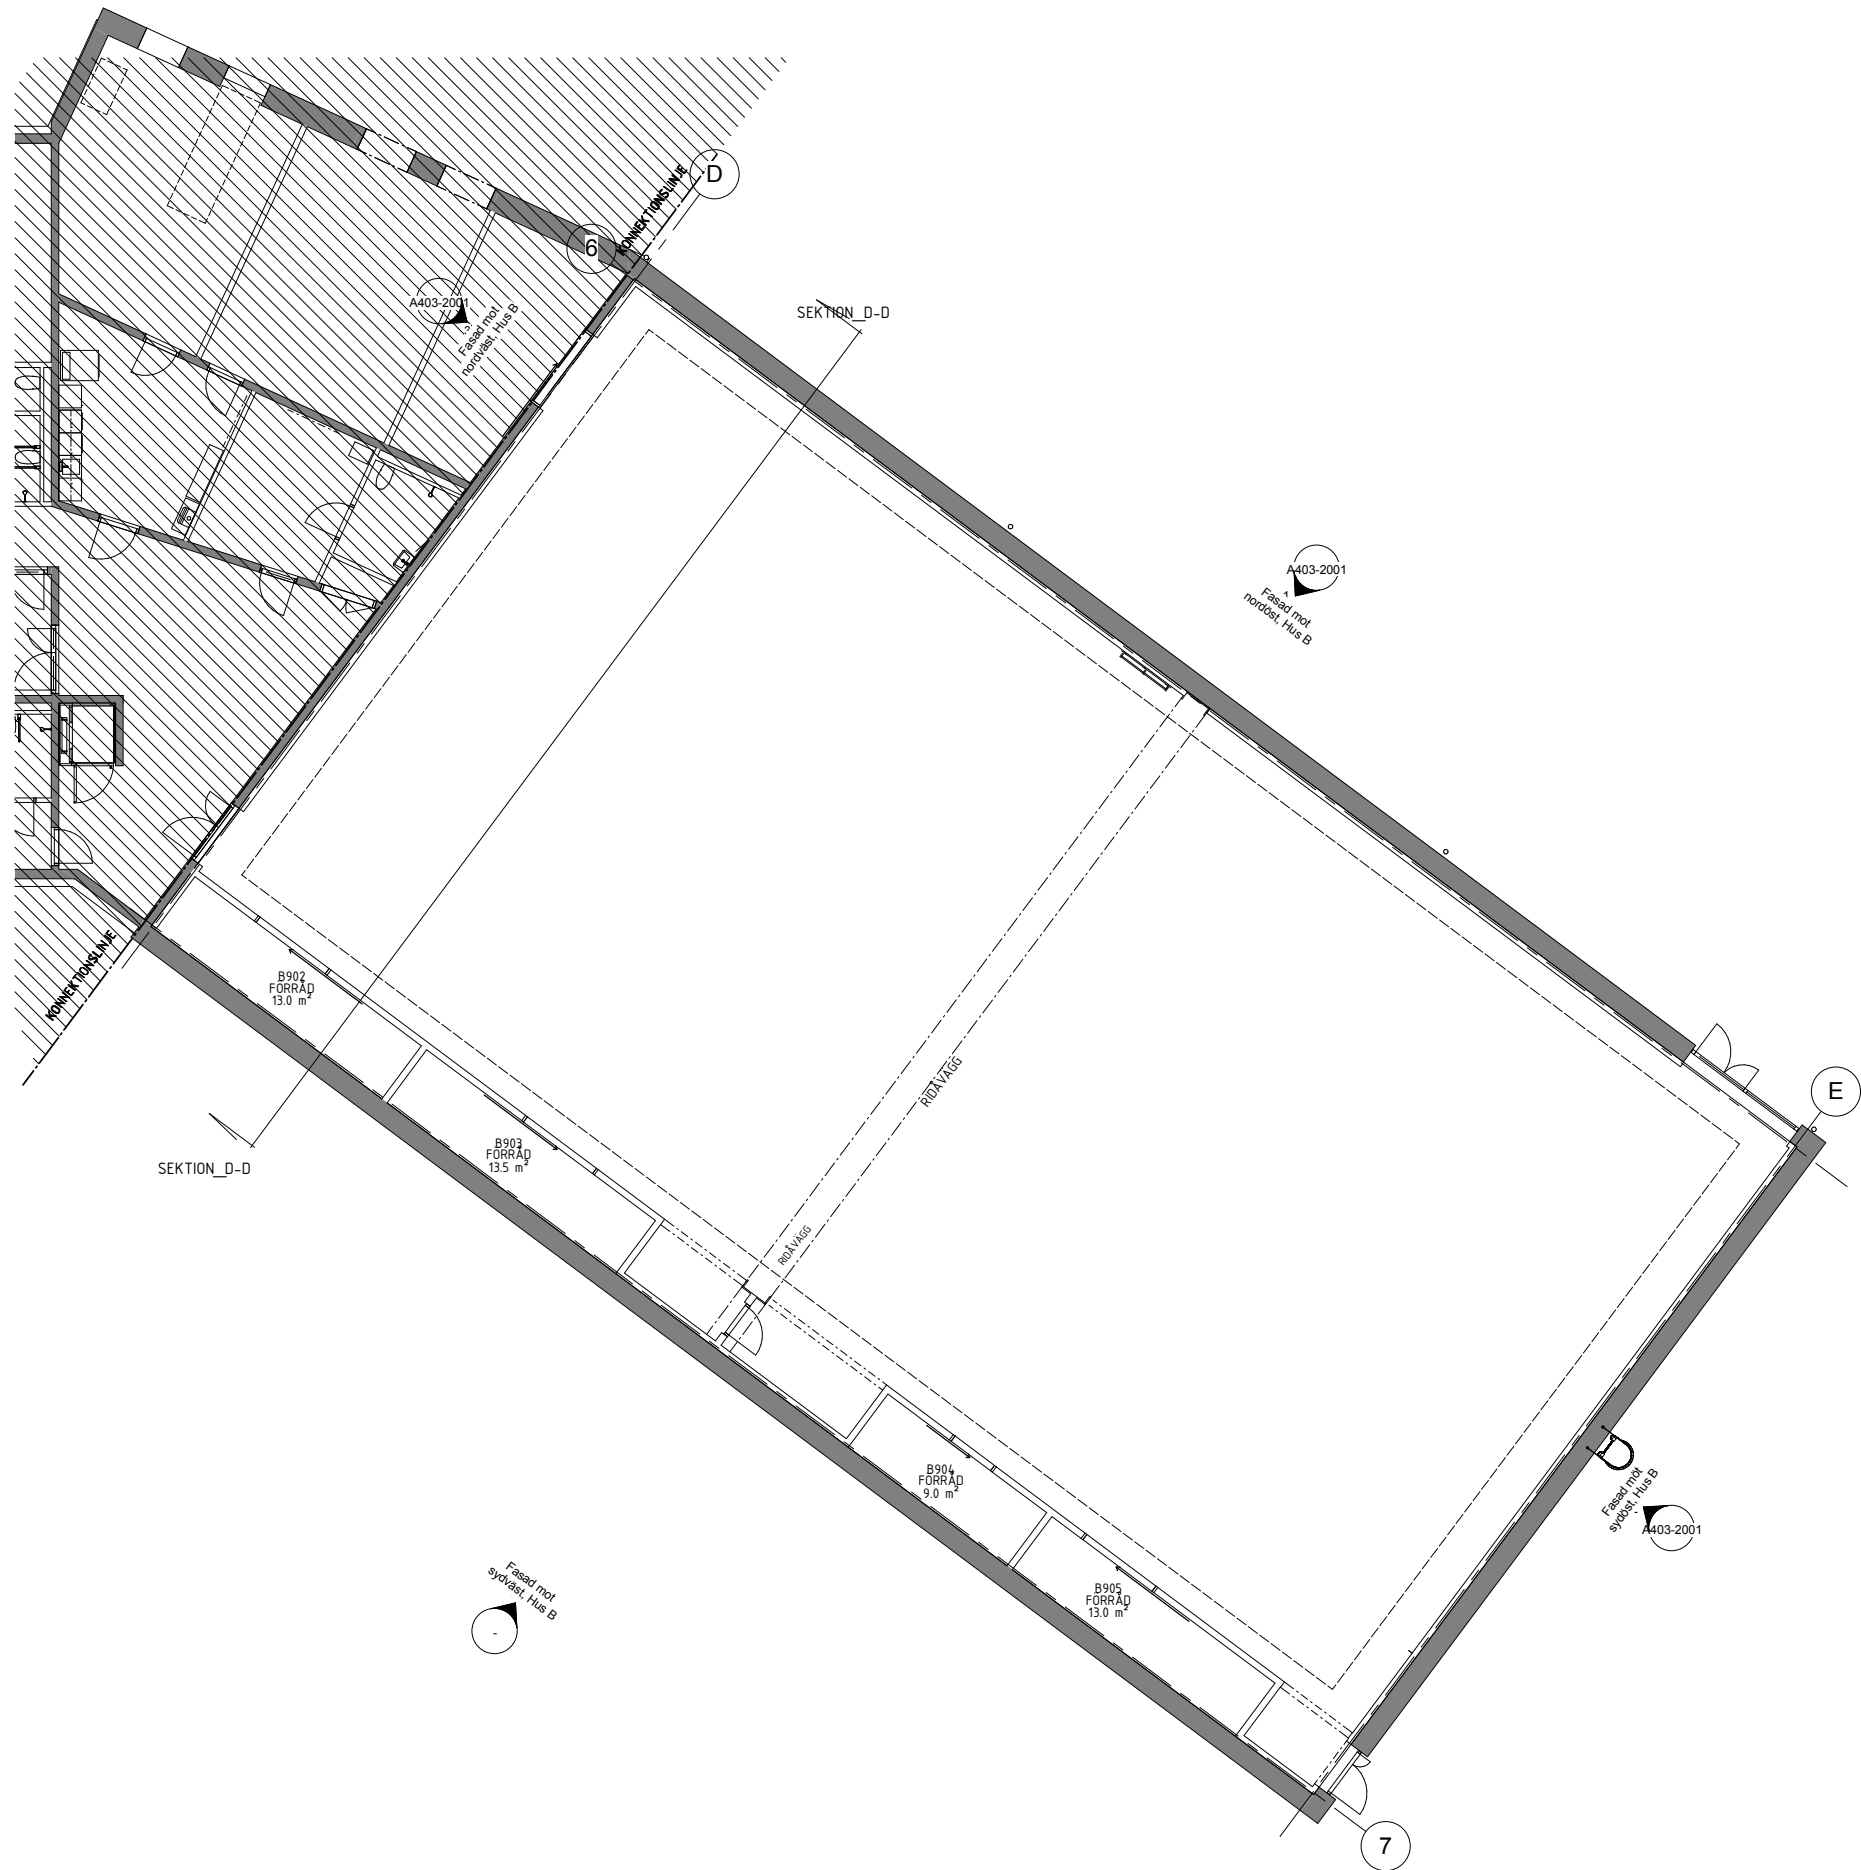


IDROTTSSAL

FÖRKLARINGAR
Alla plushöjder i meter

FÖRESKRIFTER

HÄNVISNINGAR
Sektioner se A402-1001, A402-1002 samt A402-2001
Fasader se A403-1001 till A403-1005
samt A403-2001 till A403-2002

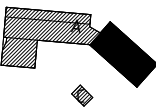Bet	ANT	ÄNDRINGEN AVSER	DATUM	SIGN
HANDLING				
RELATIONSHANDLING				
 LOKALISERINGSPLAN				
 LIDINGÖ STAD  SKANSKA				
OBJEKTNR	PROJEKTNR	PROJEKTANSVARIG HOS BESTÄLLAREN		
2012	IV11112	ANDERS SUNDOVIST, FKO		
URSÄGNINGS-ARBET				
AIX ARKITEKTER AB				
A	AIX ARKITEKTER AB	Tel. 08-690 29 00		
K	COWI AB	Tel. 010-850 23 00		
V	HPF PROJEKTERINGSCONSULTERNA	Tel. 08-544 98 210		
L	FUNKIA LANDSKAPSARKITEKTER	Tel. 08-669 39 06		
E	K-KONSULT ELMILJÖ AB	Tel. 08-522 307 78		
UPPGÄVS NR				
RITAD AV KONSTRUERAD AV		HANDLAGGARE		
Tals		ElFr		
DATUM				
2014-06-19		PROJEKTERINGSANSVARIG		
JeEn				
RUDBODA NYA SKOLA				
BJÖRKRISET 2				
HUS B Plan 90, Hus B				
SKALA	1:100	RITNINGSNUMMER		BET
A1		A401-2900		
A3				



**INVIGNING HÖSTERMINSTARTEN
AUGUSTI 2014**

**FÖRSTA KONTAKT OCH MÖTEN MARS
2012**

SYSTEMHANDLING SEPTEMBER 2012

**FÖRFRÅGNINGSHANDLINGAR:
FASADER ,FÖNSTER OCH TRAPPOR .
DECEMBER 2012**

**MARKARBETEN OCH RIVNINGAR JA-
NUARI 2013**

BYGGHANDLING MARS 2013

**BYGGHANDLINGAR IDROTTSHALLEN
JUNI 2013**

**STOMME FÄRDIGMONTERAD AUGUSTI
2013**

TÄTT HUS DECEMBER 2013.

INFLYTTNING SOMMAREN 2014

INVIGNING AUGUSTI 2014